

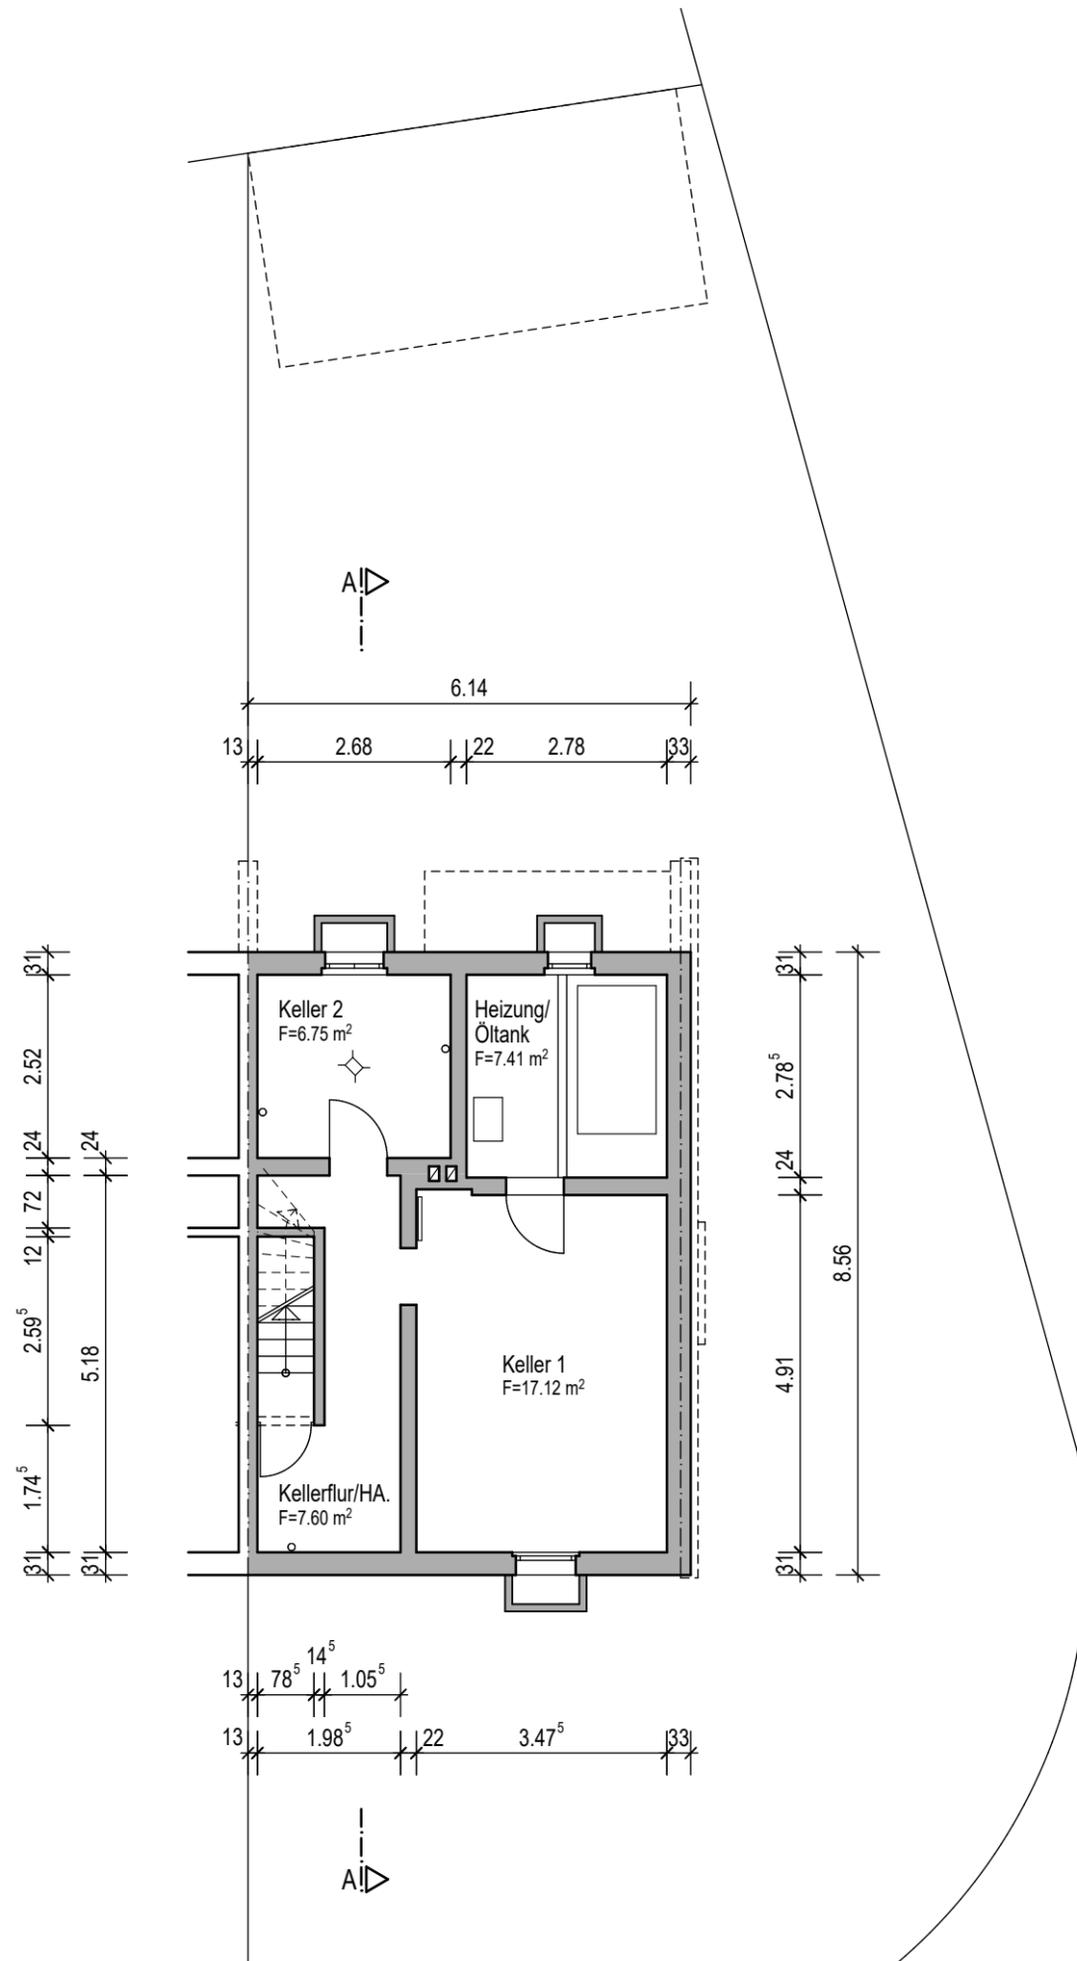


Bestandsplan erstellt gem. örtl. Aufmaß vom 07.07.2023.
 Darstellung der Grundstücksgrenzen nachrichtlich.
 Maßangaben können geringfügige Ungenauigkeiten aufweisen.
 Alle Konstruktionen und Maßangaben sind vor Kalkulation
 und Ausführung weiterer Planungen vor Ort zu prüfen.

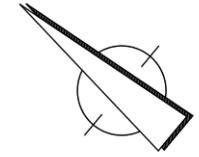



Objekt	Stockmannsmühle 38 42115 Wuppertal	Datum	13.07.2023
		Maßstab	1 : 100
Zeichnung	Bestandsplan	erstellt	
Planinhalt	Grundriss Kellergeschoss	Iris Hölter Büro für Bauzeichnungen Hoeschstr. 38 42289 Wuppertal	

Bestandsplan erstellt gem. örtl. Aufmaß vom 07.07.2023.
 Darstellung der Grundstücksgrenzen nachrichtlich.
 Maßangaben können geringfügige Ungenauigkeiten aufweisen.
 Alle Konstruktionen und Maßangaben sind vor Kalkulation
 und Ausführung weiterer Planungen vor Ort zu prüfen.

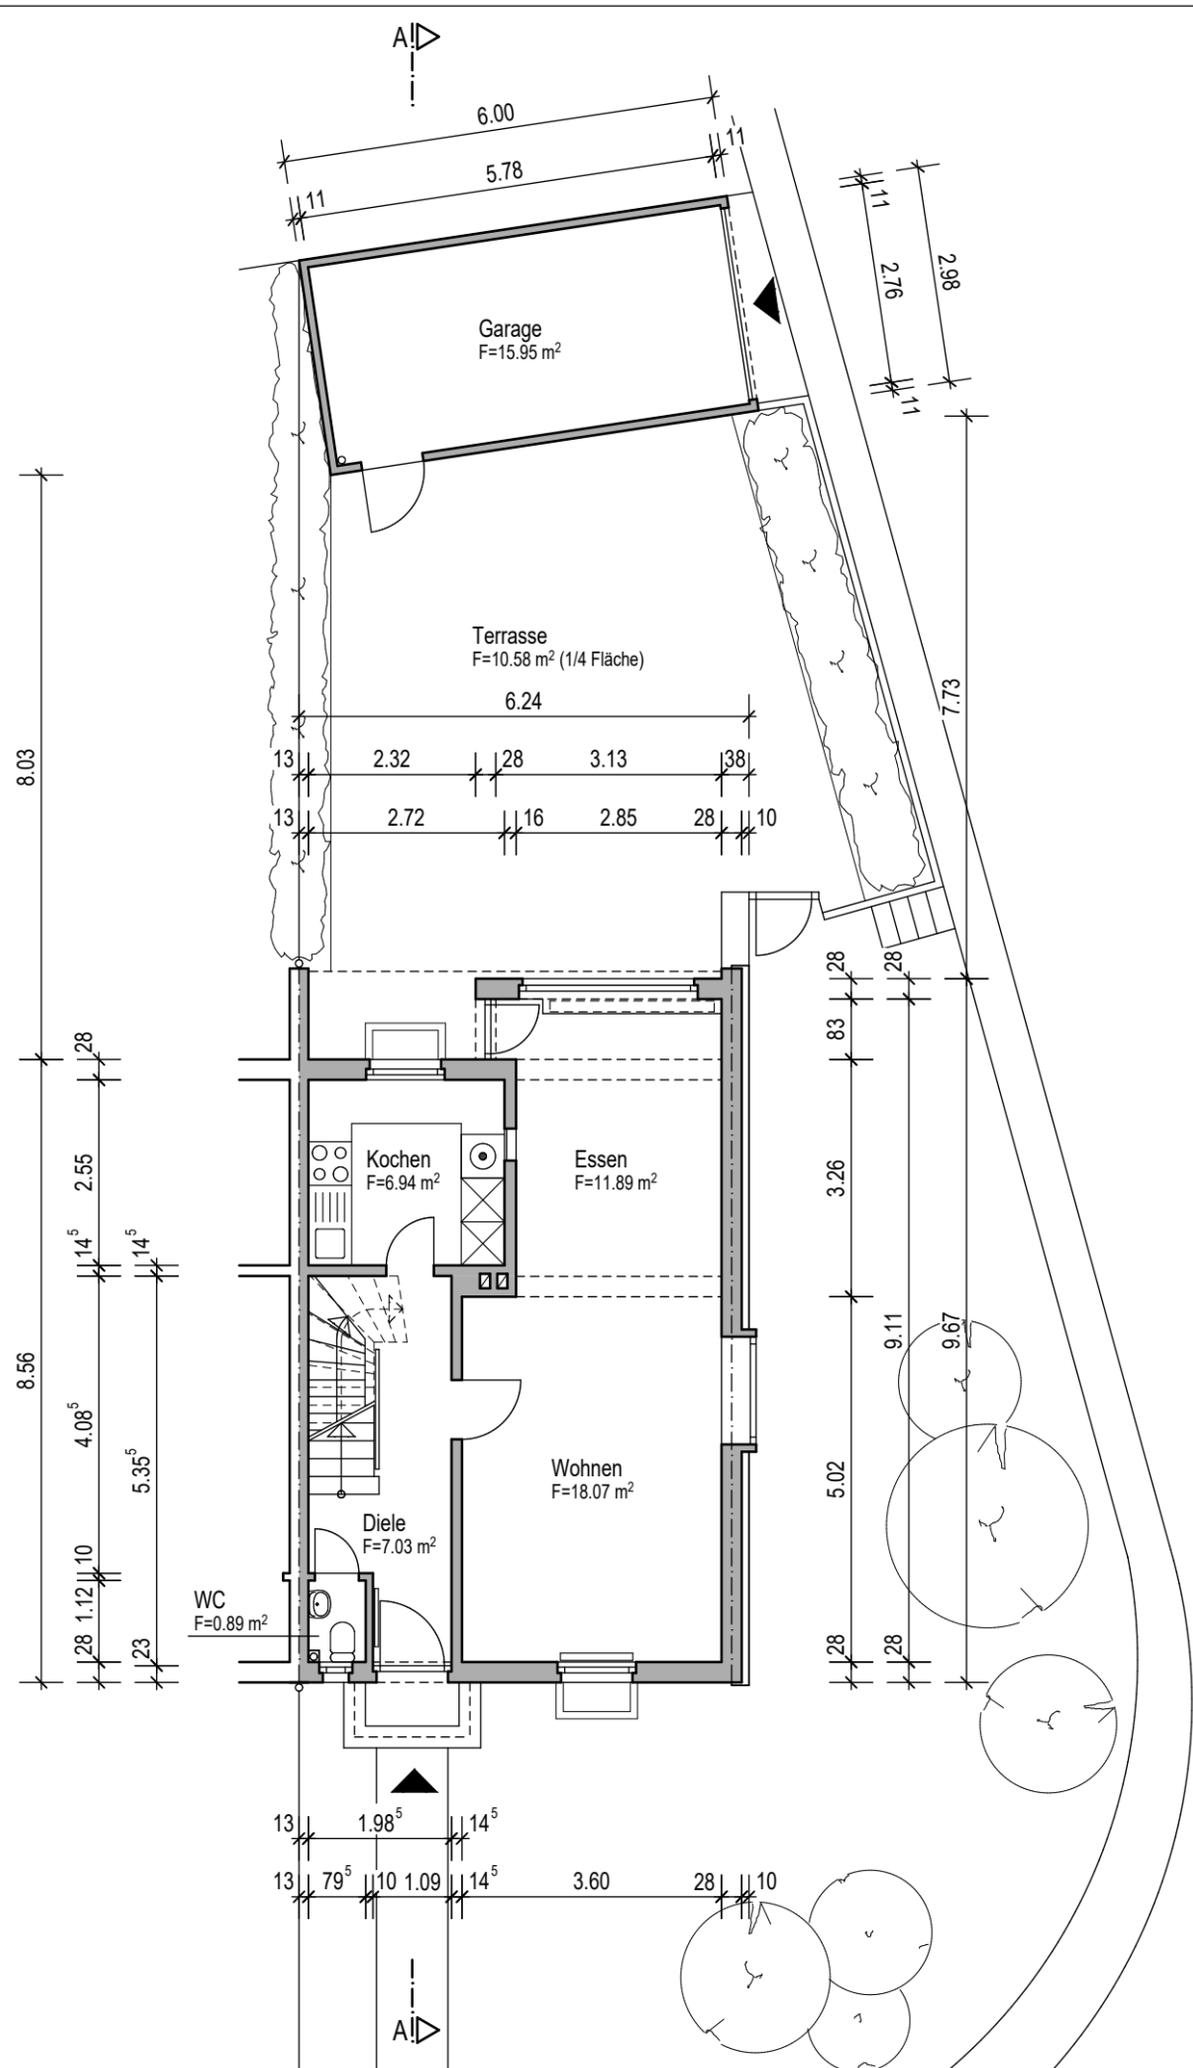


Objekt	Stockmannsmühle 38 42115 Wuppertal	Datum	13.07.2023
		Maßstab	1 : 100
Zeichnung	Bestandsplan	erstellt	
Planinhalt	Grundriss Erdgeschoss	Iris Hölter Büro für Bauzeichnungen Hoeschstr. 38 42289 Wuppertal	

Bestandsplan erstellt gem. örtl. Aufmaß vom 07.07.2023.
 Darstellung der Grundstücksgrenzen nachrichtlich.
 Maßangaben können geringfügige Ungenauigkeiten aufweisen.
 Alle Konstruktionen und Maßangaben sind vor Kalkulation
 und Ausführung weiterer Planungen vor Ort zu prüfen.

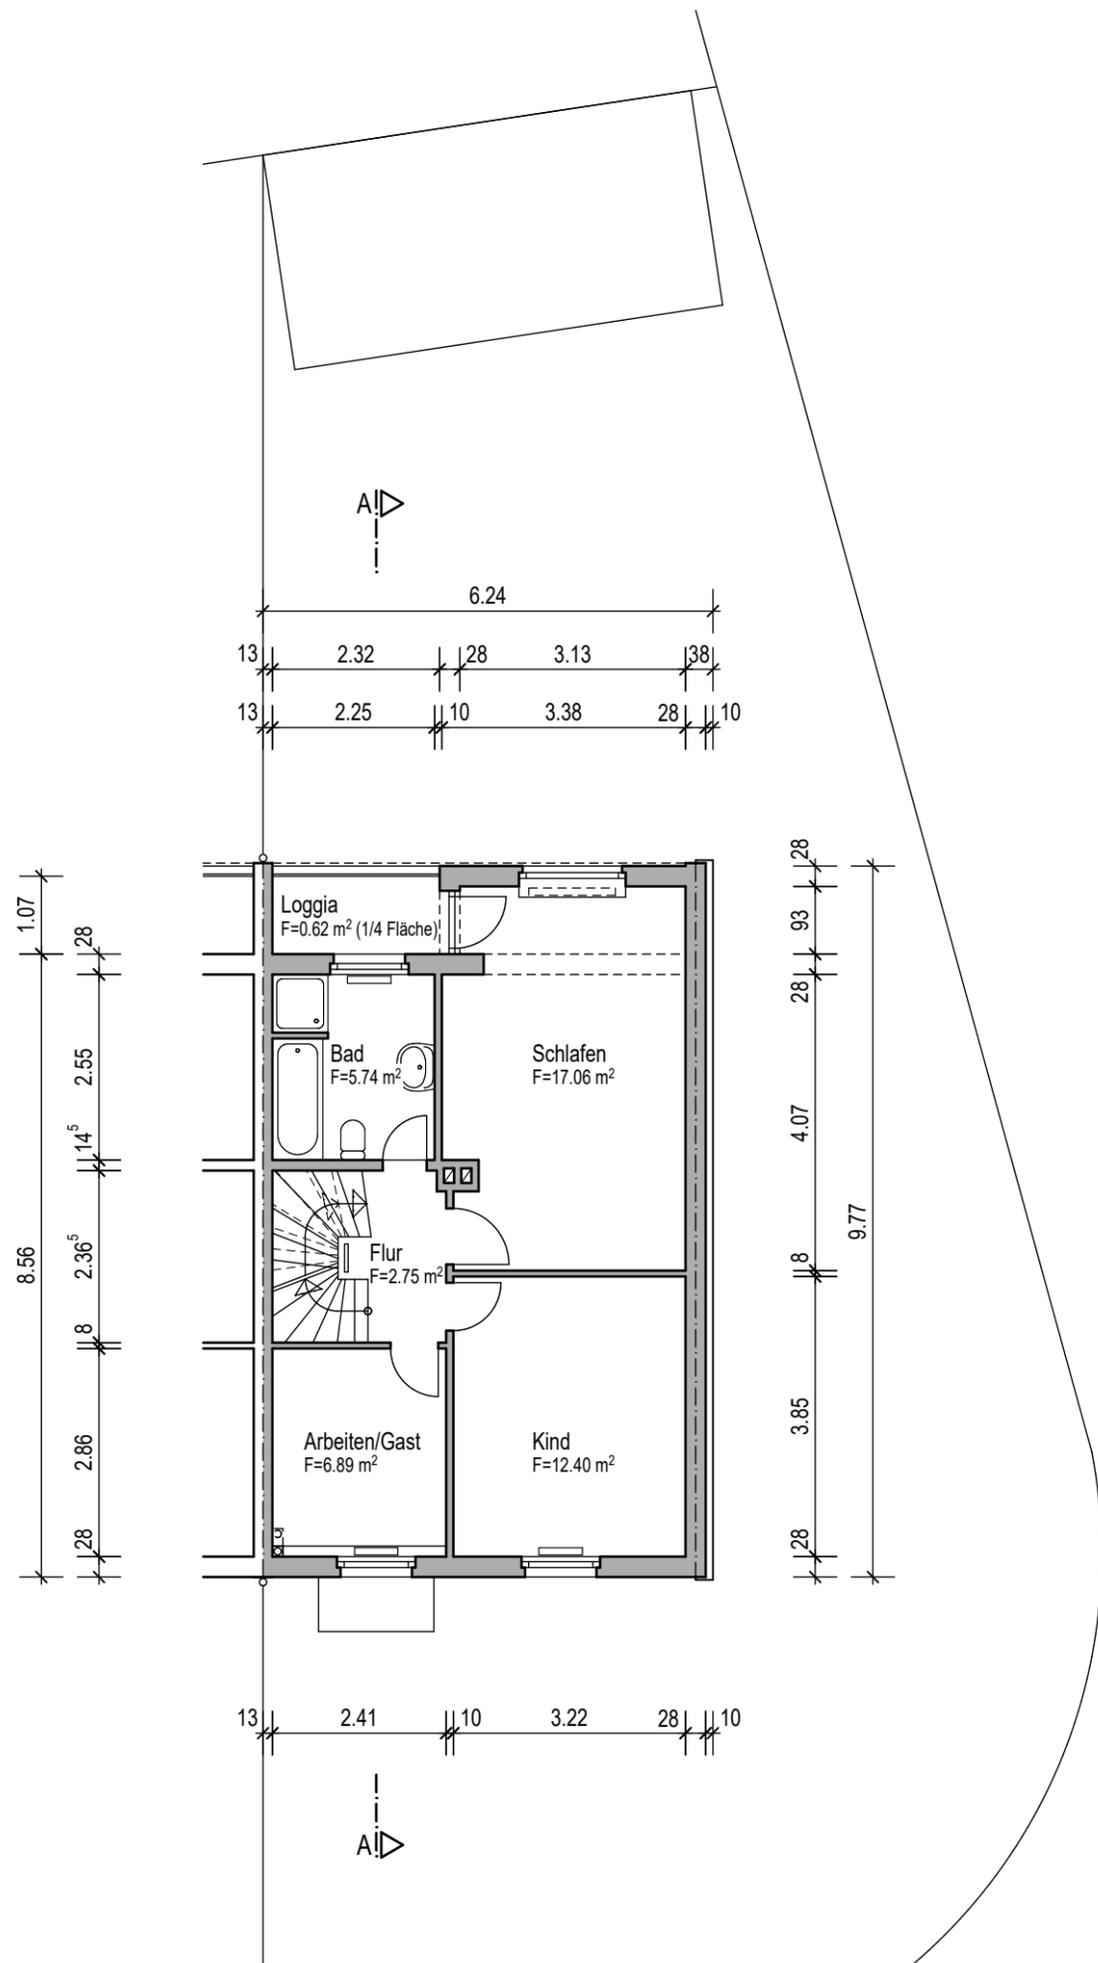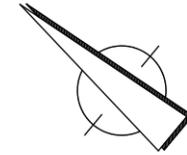


Objekt	Stockmannsmühle 38 42115 Wuppertal	Datum	13.07.2023
		Maßstab	1 : 100
Zeichnung	Bestandsplan	erstellt	
Planinhalt	Grundriss Obergeschoss	Iris Hölter Büro für Bauzeichnungen Hoeschstr. 38 42289 Wuppertal	

Bestandsplan erstellt gem. örtl. Aufmaß vom 07.07.2023.
 Darstellung der Grundstücksgrenzen nachrichtlich.
 Maßangaben können geringfügige Ungenauigkeiten aufweisen.
 Alle Konstruktionen und Maßangaben sind vor Kalkulation
 und Ausführung weiterer Planungen vor Ort zu prüfen.

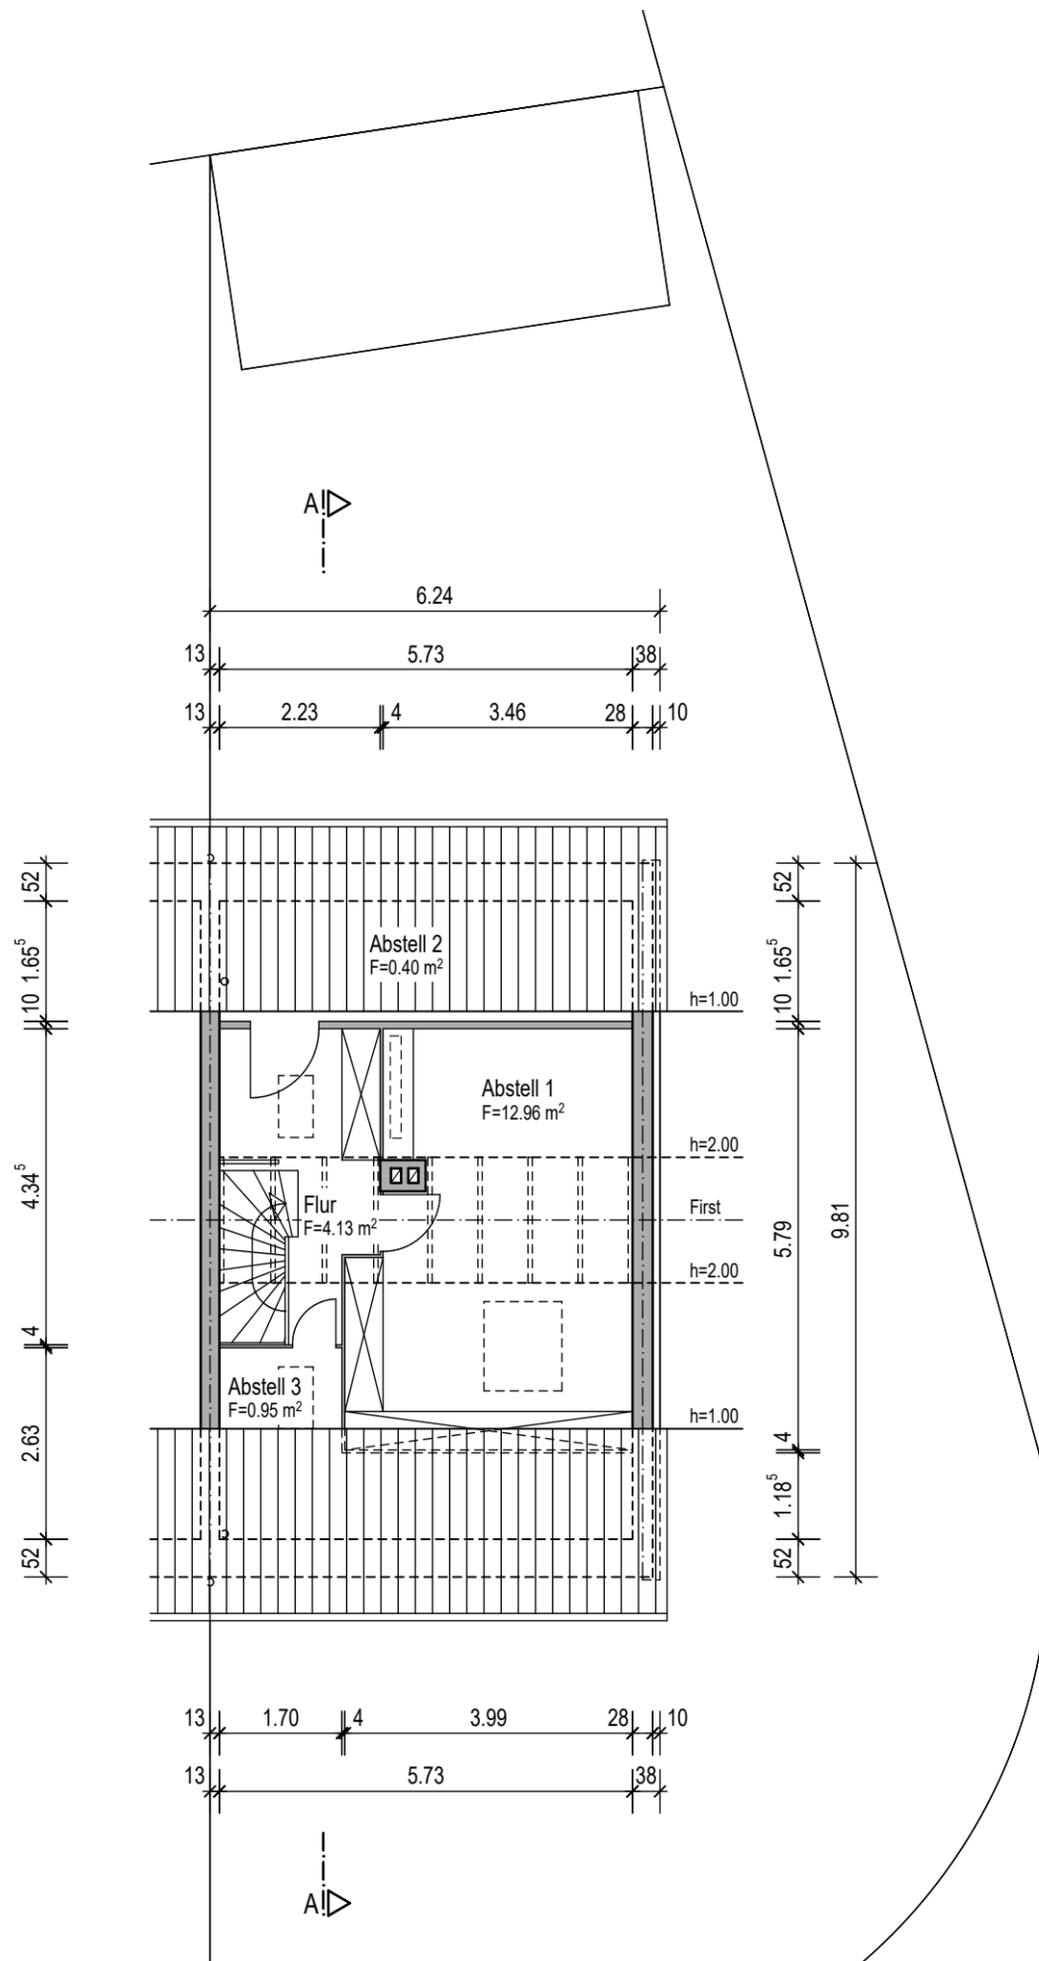


Objekt	Stockmannsmühle 38 42115 Wuppertal	Datum	13.07.2023
		Maßstab	1 : 100
Zeichnung	Bestandsplan	erstellt	
Planinhalt	Grundriss Dachgeschoss	Iris Hölter Büro für Bauzeichnungen Hoeschstr. 38 42289 Wuppertal	

Bestandsplan erstellt gem. örtl. Aufmaß vom 07.07.2023.
 Darstellung der Grundstücksgrenzen nachrichtlich.
 Maßangaben können geringfügige Ungenauigkeiten aufweisen.
 Alle Konstruktionen und Maßangaben sind vor Kalkulation
 und Ausführung weiterer Planungen vor Ort zu prüfen.

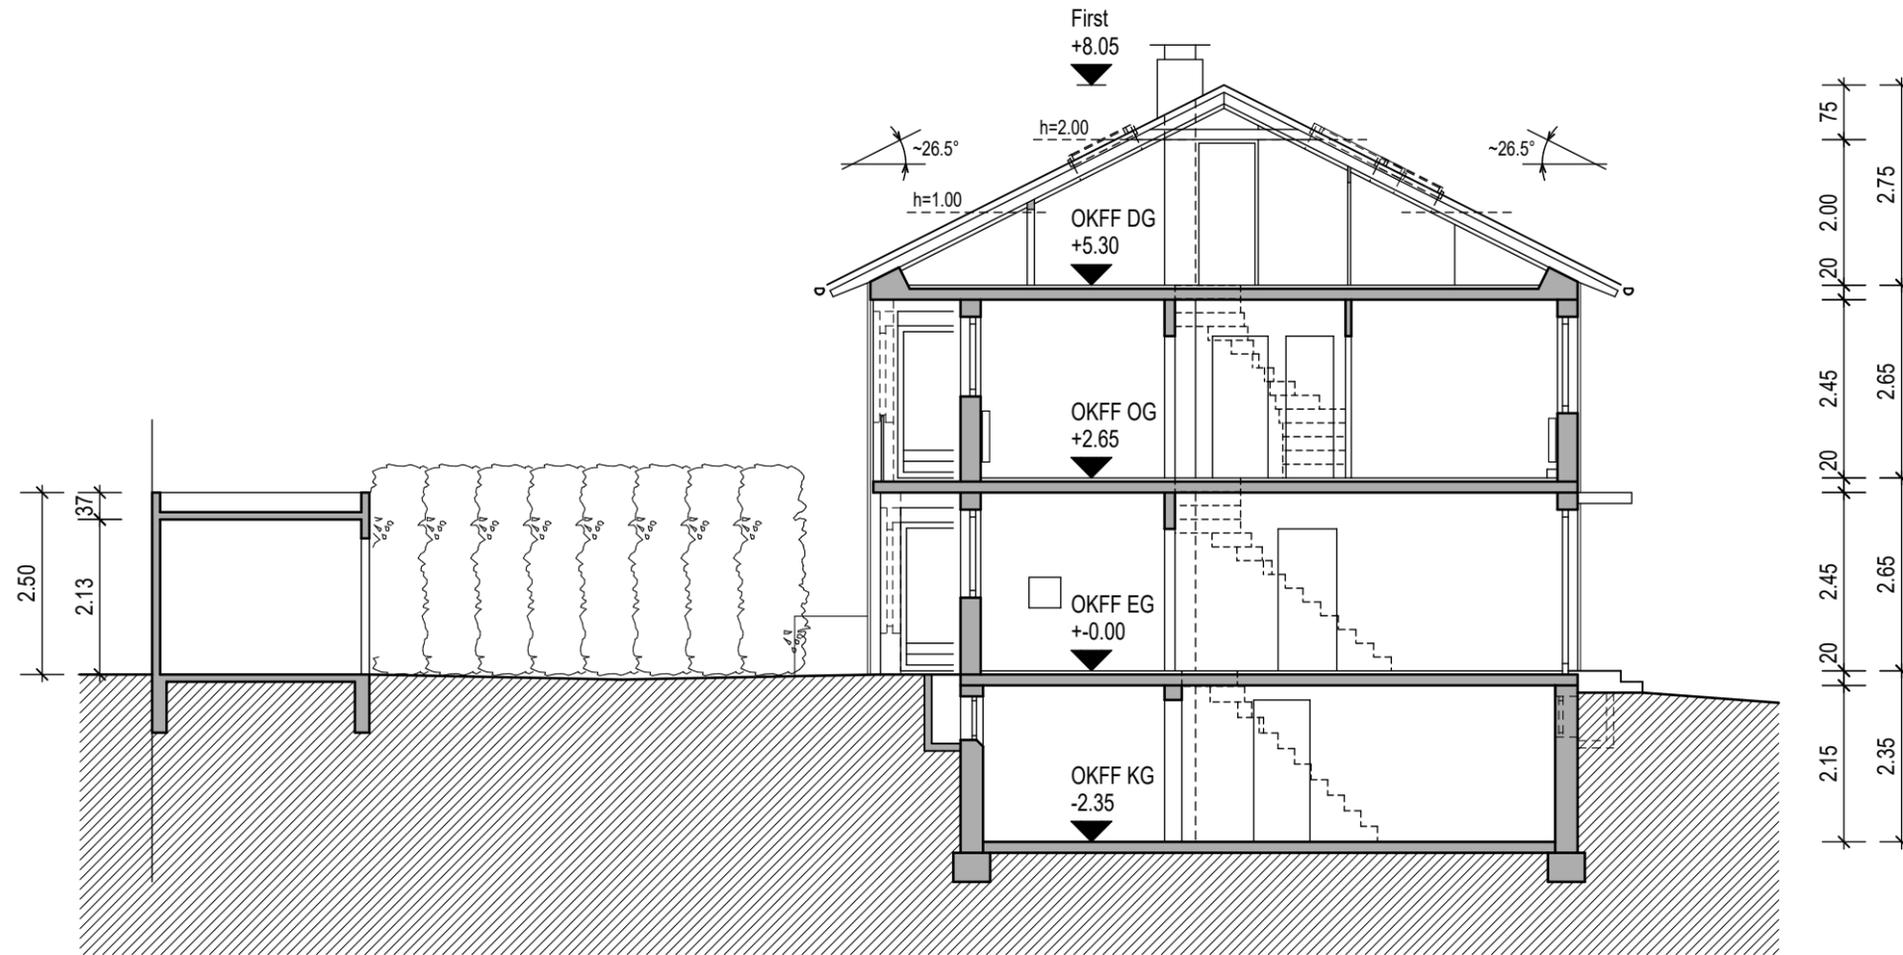


Objekt	Stockmannsmühle 38 42115 Wuppertal	Datum	13.07.2023
		Maßstab	1 : 100
Zeichnung	Bestandsplan	erstellt	
Planinhalt	Schnitt A-A	Iris Hölter Büro für Bauzeichnungen Hoeschstr. 38 42289 Wuppertal	

Bestandsplan erstellt gem. örtl. Aufmaß vom 07.07.2023.
 Darstellung der Grundstücksgrenzen nachrichtlich.
 Maßangaben können geringfügige Ungenauigkeiten aufweisen.
 Alle Konstruktionen und Maßangaben sind vor Kalkulation
 und Ausführung weiterer Planungen vor Ort zu prüfen.

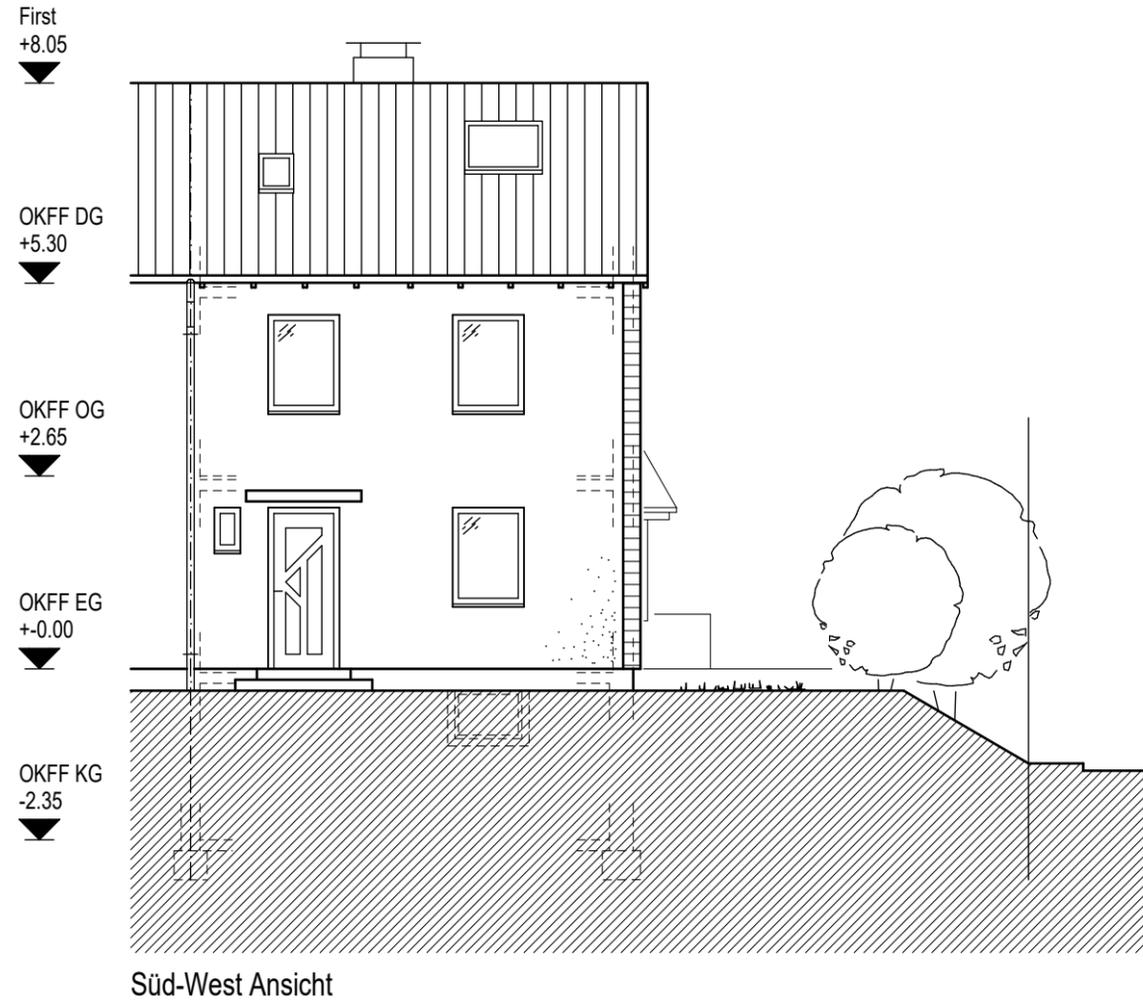

Objekt	Stockmannsmühle 38 42115 Wuppertal	Datum	13.07.2023
		Maßstab	1 : 100
Zeichnung	Bestandsplan	erstellt	
Planinhalt	Süd-West Ansicht	Iris Hölter Büro für Bauzeichnungen Hoeschstr. 38 42289 Wuppertal <i>Iris Hölter</i>	


Bestandsplan erstellt gem. örtl. Aufmaß vom 07.07.2023.
 Darstellung der Grundstücksgrenzen nachrichtlich.
 Maßangaben können geringfügige Ungenauigkeiten aufweisen.
 Alle Konstruktionen und Maßangaben sind vor Kalkulation
 und Ausführung weiterer Planungen vor Ort zu prüfen.

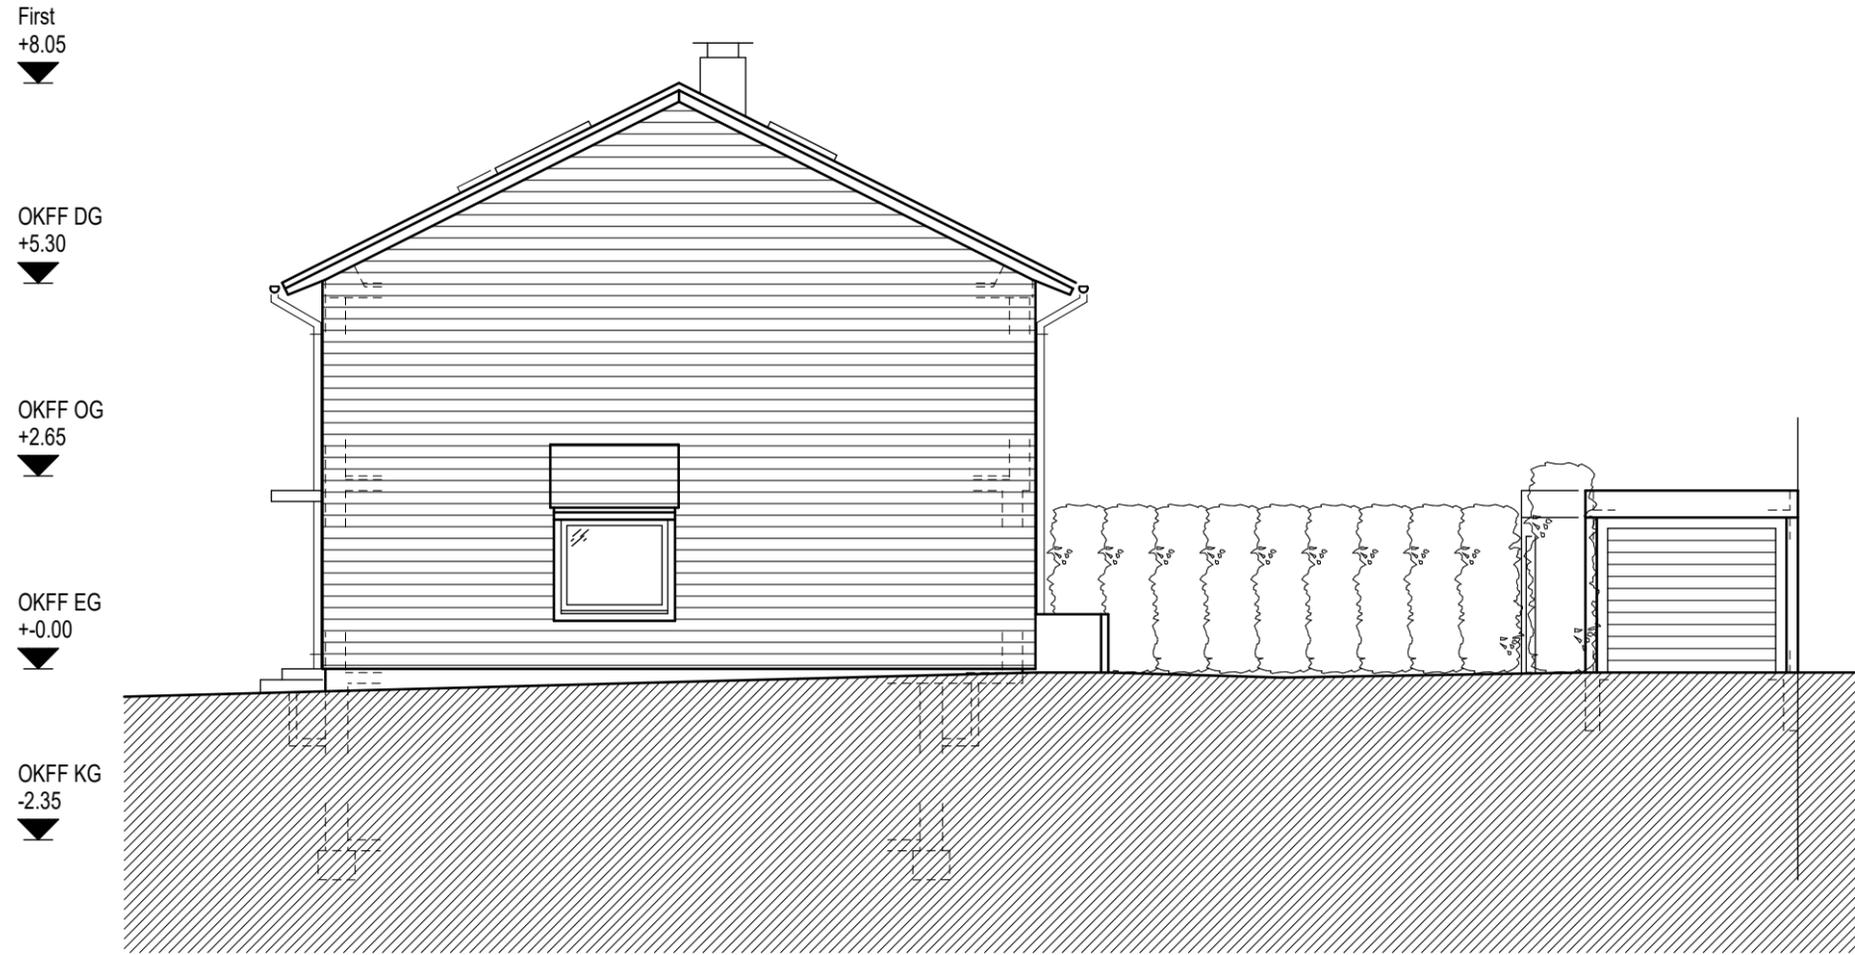

Süd-Ost Ansicht

Objekt	Stockmannsmühle 38 42115 Wuppertal	Datum	13.07.2023
		Maßstab	1 : 100
Zeichnung	Bestandsplan	erstellt	
Planinhalt	Süd-Ost Ansicht	Iris Hölter Büro für Bauzeichnungen Hoeschstr. 38 42289 Wuppertal <i>Iris Hölter</i>	

Bestandsplan erstellt gem. örtl. Aufmaß vom 07.07.2023.
 Darstellung der Grundstücksgrenzen nachrichtlich.
 Maßangaben können geringfügige Ungenauigkeiten aufweisen.
 Alle Konstruktionen und Maßangaben sind vor Kalkulation
 und Ausführung weiterer Planungen vor Ort zu prüfen.

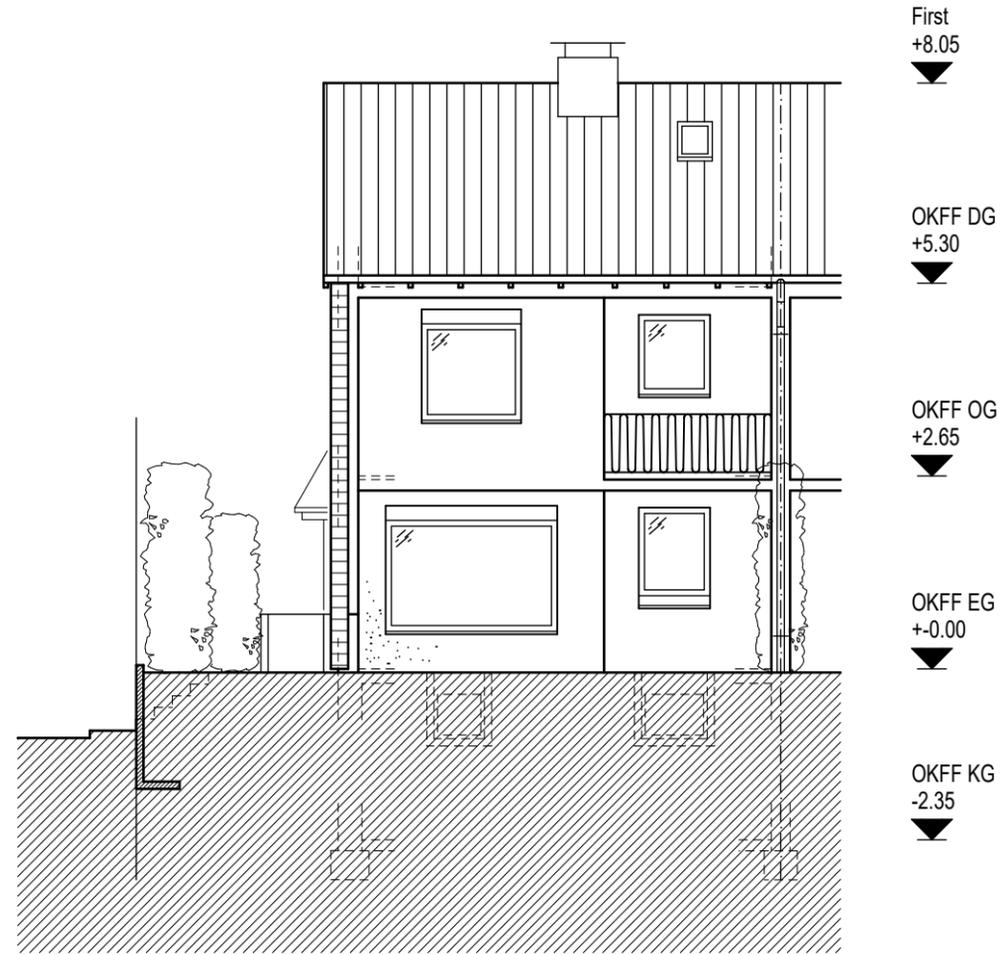

Nord-Ost Ansicht

Objekt	Stockmannsmühle 38 42115 Wuppertal	Datum	13.07.2023
		Maßstab	1 : 100
Zeichnung	Bestandsplan	erstellt	
Planinhalt	Nord-Ost Ansicht	Iris Hölter Büro für Bauzeichnungen Hoeschstr. 38 42289 Wuppertal <i>Iris Hölter</i>	